


# Seetrecker „Nordmark“

Generalplan Blatt 1

E. H. Arp Schiffswerft Laboe

Neubau Nr. 595 7.10.57 C.A.

Länge über Alles	20,25 m
Länge zw. den Loten	18,50 "
Breite auf Spanten	6,00 "
Seitenhöhe auf Ø	2,35 "
Konstr.-Tiefgang im Ø	1,40 "
Größter Tiefgang	2,93 "
Verdrängung	88 m <sup>3</sup>

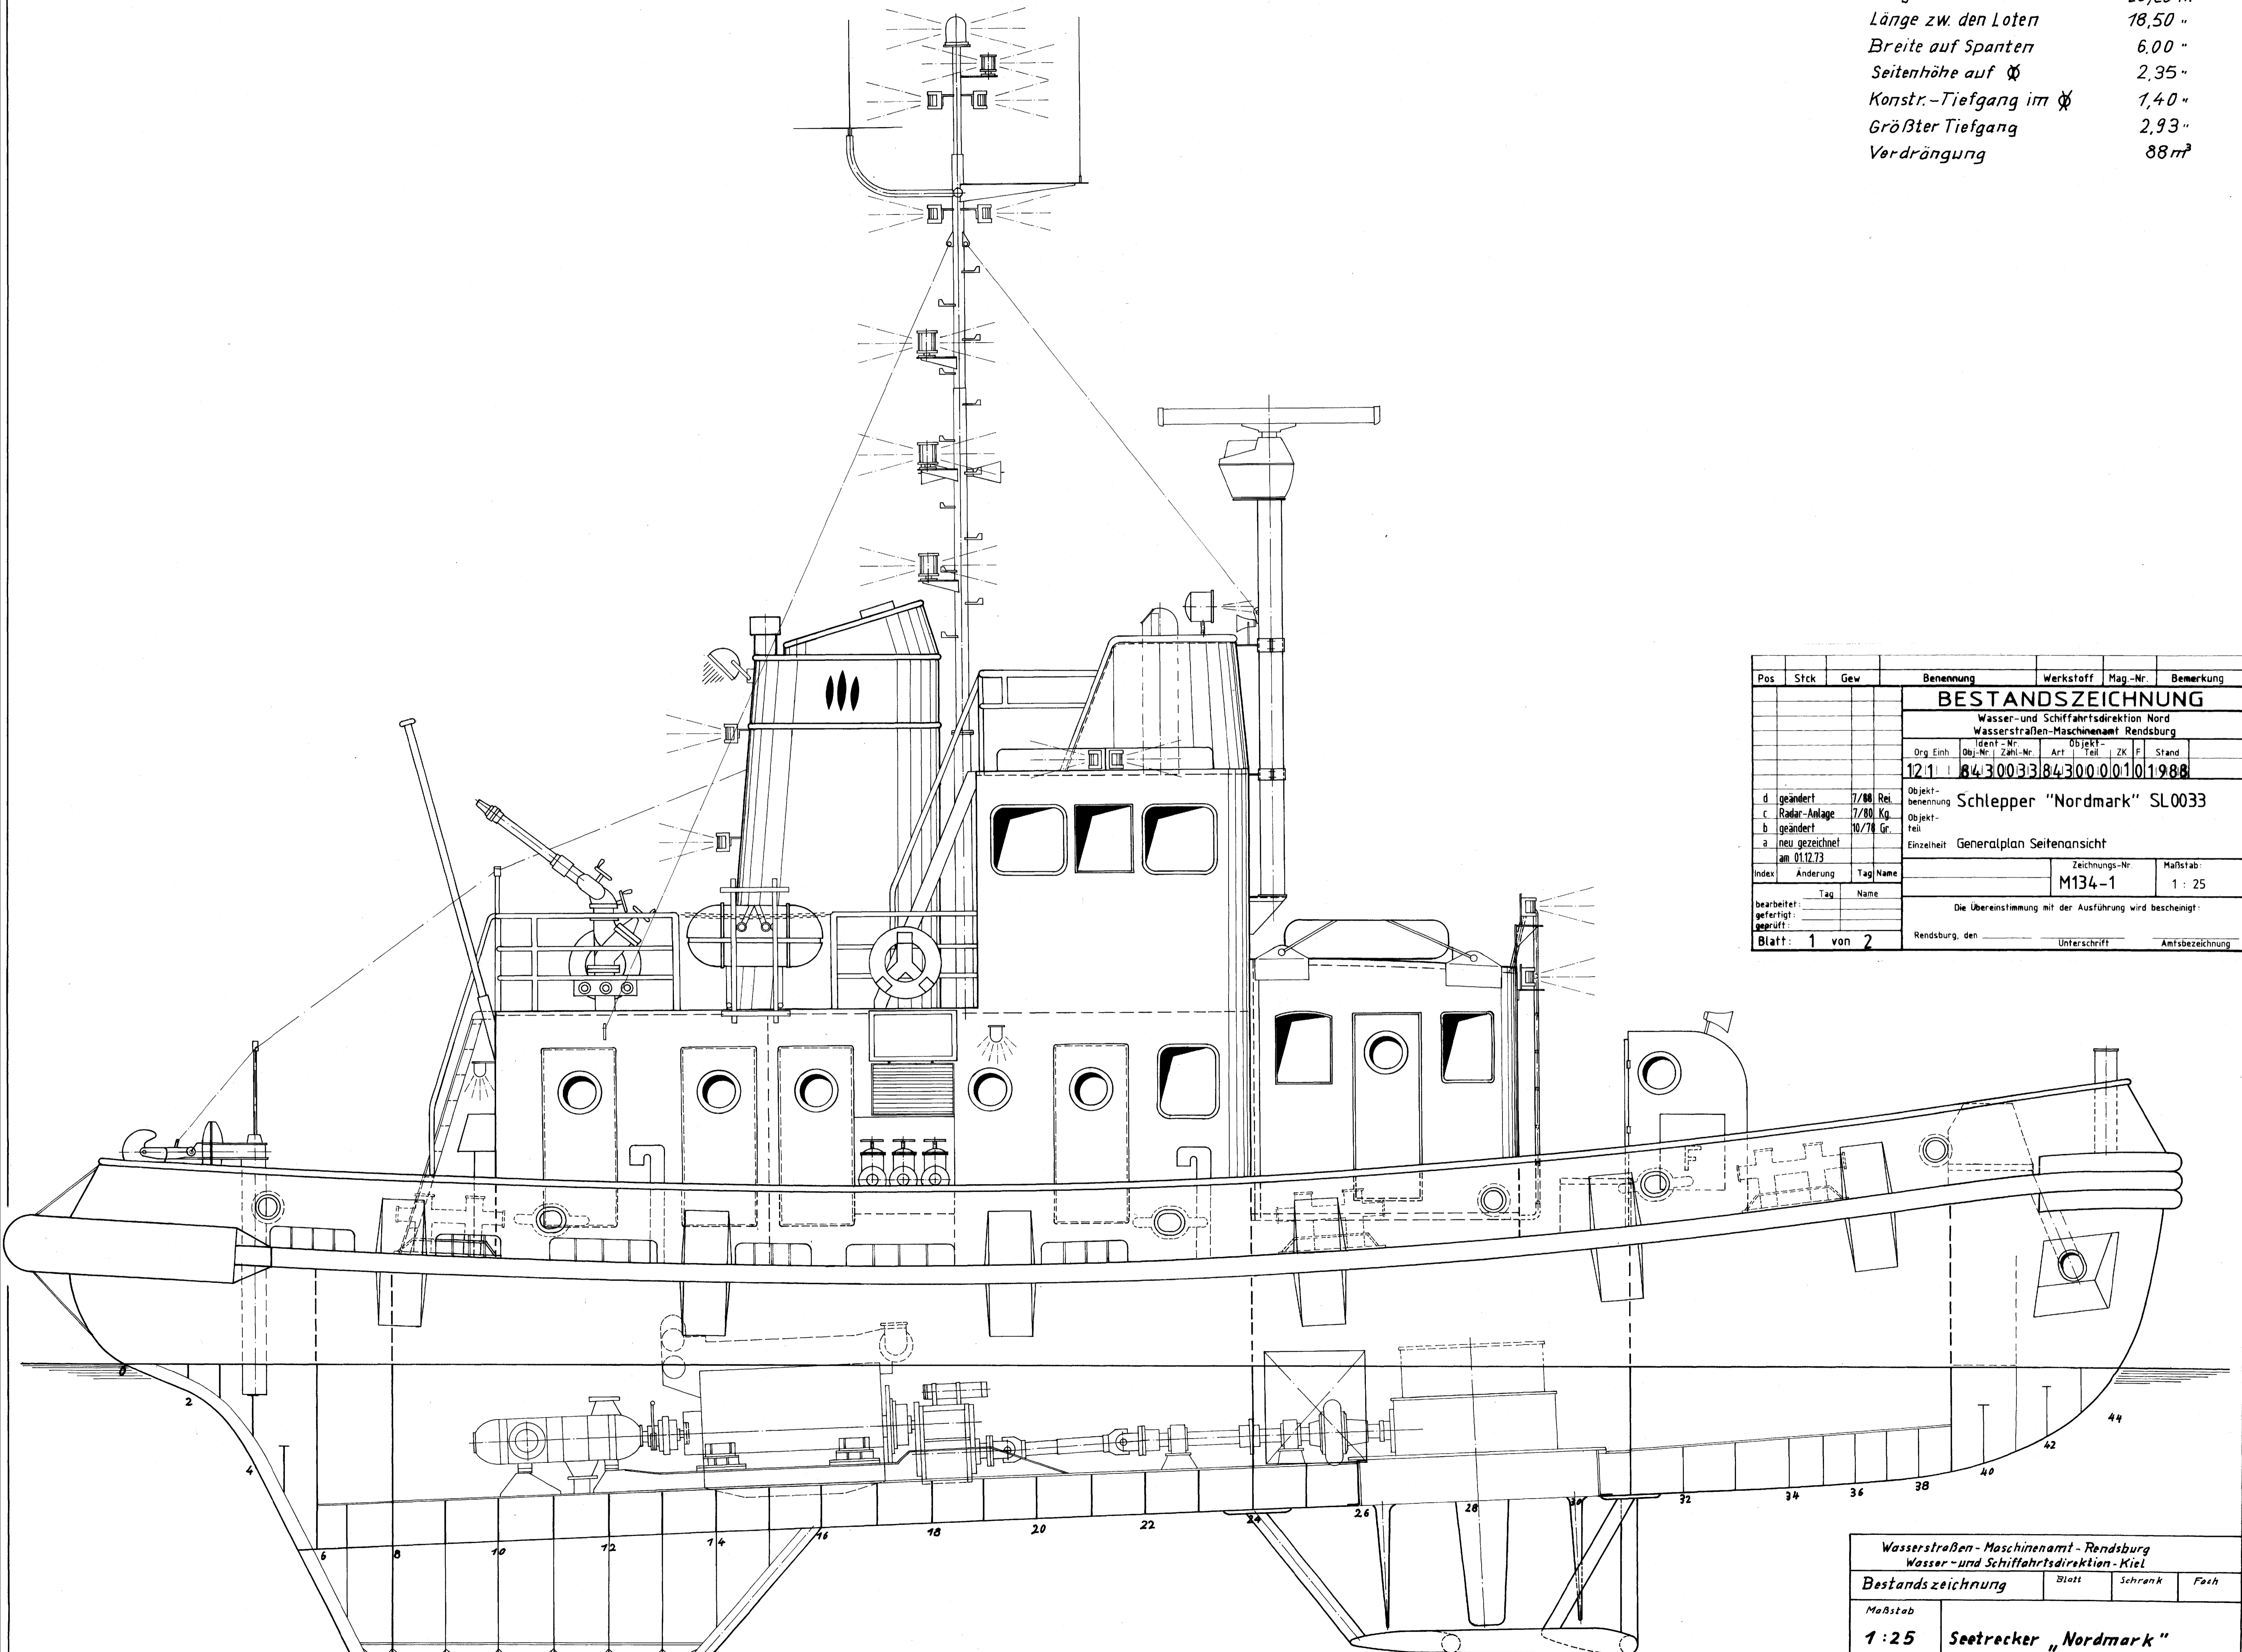

Pos	Stck	Gew	Benennung	Werkstoff	Mag.-Nr.	Bemerkung
<b>BESTANDSZEICHNUNG</b>						
Wasser- und Schiffsdirektion Nord Wasserstraßen-Maschinenamt Rendsburg						
Org. Einh.	Obj.-Nr.	Zahl-Nr.	Art	Objekt-ZK	F	Stand
12.11	84.3003384	300.0010				1988
d	geändert	7/88	Rei.	Objektbenennung Schlepper "Nordmark" SL0033		
c	Radar-Anlage	7/80	Kg.	Objektteil		
b	geändert	10/78	Gr.	Einzelheit Generalplan Seitenansicht		
a	neu gezeichnet	am 01.12.73				
Index	Aenderung	Tag	Name	Zeichnungs-Nr.	Maßstab:	
				M134-1	1 : 25	
bearbeitet:	Tag	Name				
gefertigt:	Die Übereinstimmung mit der Ausführung wird bescheinigt:					
geprüft:	Rendsburg, den _____ Unterschrift _____ Amtsbezeichnung _____					
Blatt: 1 von 2						

Wasserstraßen-Maschinenamt - Rendsburg Wasser- und Schiffsdirektion - Kiel			
Bestandszeichnung	Blatt	Schrank	Fach
Maßstab	Seetrecker „Nordmark“		
1 : 25			
Bauwert u. Baujahr:	E. H. Arp Schiffswerft - Laboe 1958/57		
Baukosten:	573 835,- DM		
Beschaffungsfond:	Kap. 1203	Titel 305	
Angefertigt:	Rendsburg den 29. Dezember 1961		
29.12.1961	Der Vorstand des Wasserstraßen-Maschinenamtes - Rendsburg		
geprüft	gez. Marckwardt		
gez. Klüver	Regierungsrat, Dipl.-Ing.		
Dipl.-Ing.	M134-1		

Micro  
009074  
WSD NORD